

 Alfons Schönberger GmbH Unternehmen für Hoch- und Tiefbau		
Bauherr:	Gemeinde Thanstein in der VG Neunburg v. W.	Projekt: 1/19/200
Baumaßnahme:	Ausbau der Ortsstraße in Kultz "Am Berg"	Datum: 10.02.2020
Bauort:	92431 Neunburg v. W.	Gezeichnet F
Darstellung:	Bestandsplan Speedpipe	Maßstab: 1:200
<small>Bahnstraße 9 93468 Chamers Tel.: 0 92 44 / 34 00 0 Fax: 0 92 44 / 34 00 34 Email: zentral@schoenberger-bau.de Internet: www.schoenberger-bau.de</small>		

Bauwelle Kalz, "Am Bass" unterhalb der Orbstufe

1)	rot-gelb		Haus Nr. 2 1 2 Ursula Zehmer
2)	rot-grün		Haus Nr. 5 Schaffner Thomas
3)	rot-blau		Haus Nr. 2 Beyermeister Schauer Walter
4)	rot-violett		Haus Nr. 3 Schaffner Christian
5)	rot-grau		Haus Nr. 1 Urschold, Markus & Sabine
6)	gelb-blau		Haus Nr. 4 Kieners Beyerstr. Schauer Adolf
7)	gelb-violett		
8)	gelb-grau		
9)	grün-blau		
10)	grün-violett		
11)	grün-grau		
12)	braun-blau		
13)	braun-violett		
14)	braun-grau		
15)	braun-grün		
16)	braun-gelb		
17)	braun-rot		
18)	schwarz-rot		
19)	schwarz-gelb		
20)	schwarz-grün		
21)	schwarz-blau		
22)	schwarz-violett		
23)	schwarz-grau		
24)	schwarz-braun		

rot ganz


grün ganz

blau-blau ganz

lila ganz

grau som

schwarz som

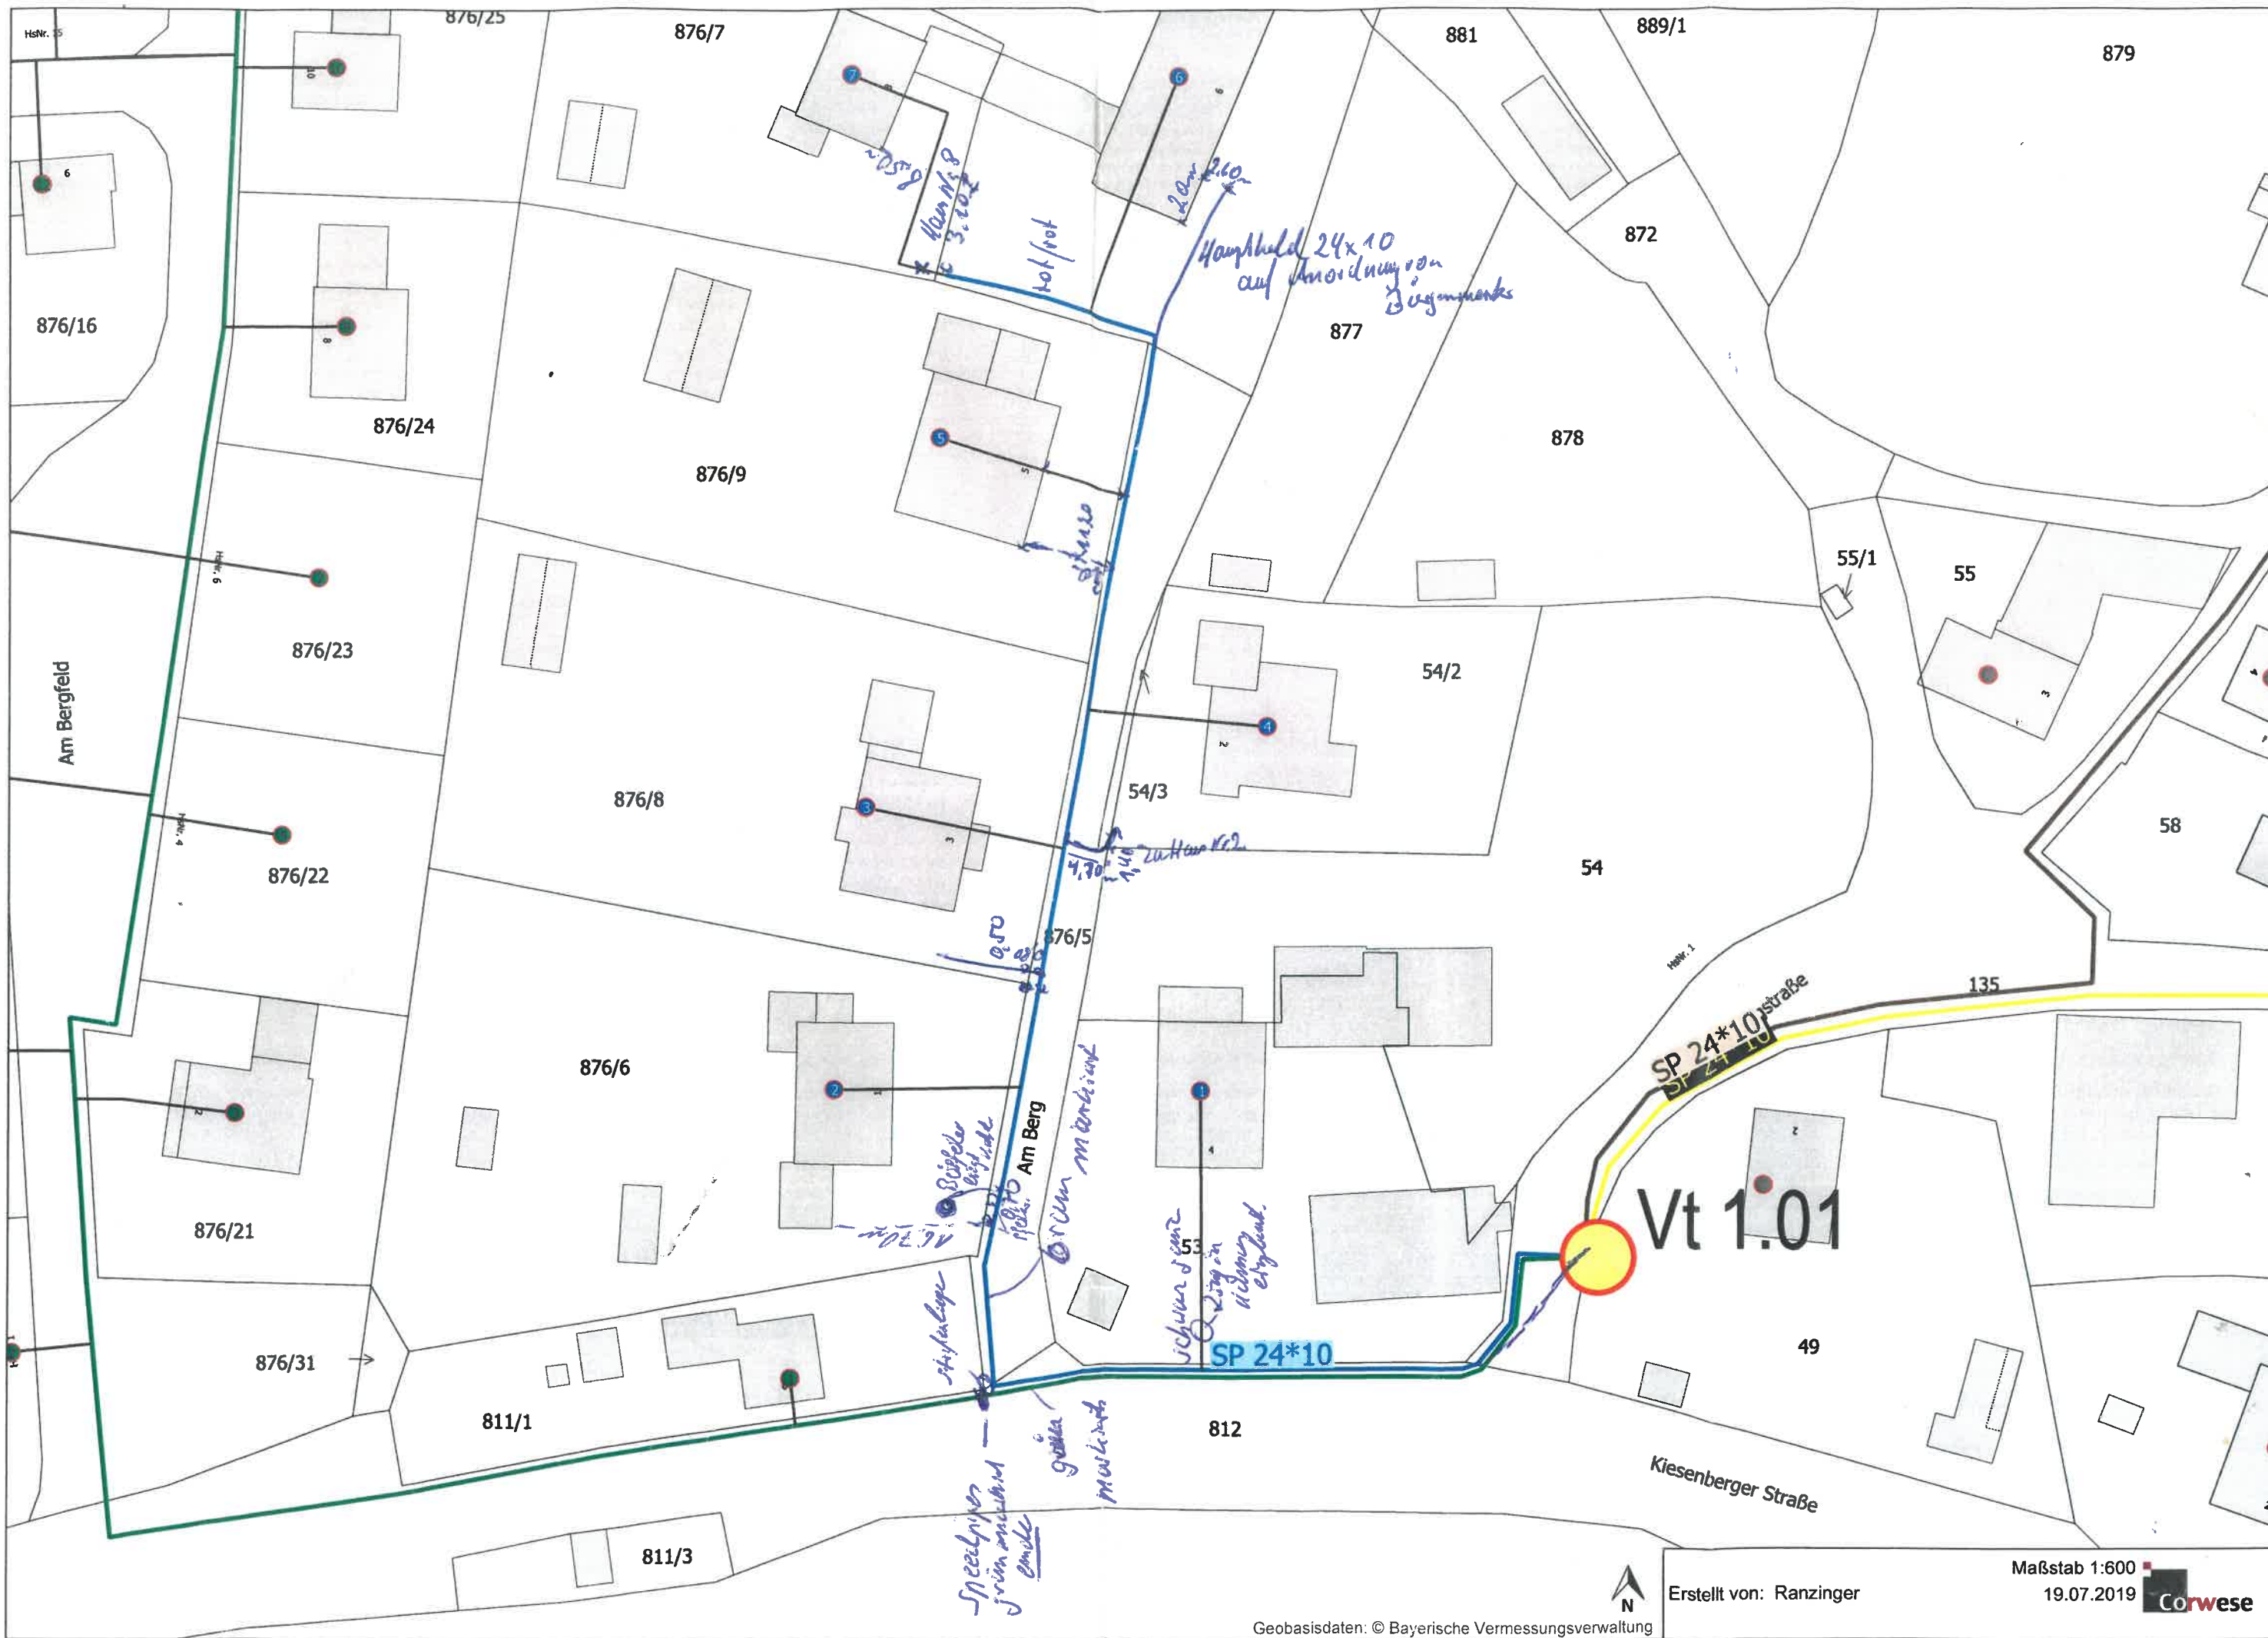

Hsnr. 15

876/25

876/7

881

889/1

879

876/16

876/24

876/9

877

872

878

876/23

Am Bergfeld

876/8

54/2

55/1

55

876/22

54/3

58

876/6

876/5

54

135

876/21

Am Berg

SP 24*10 Straße

Vt 1.01

876/31

811/1

812

49

Kiesenerger Straße

811/3



Erstellt von: Ranzinger

Maßstab 1:600
19.07.2019



Geobasisdaten: © Bayerische Vermessungsverwaltung